



Stiegenaufgang Obergeschoss



Gang Obergeschoss



Sitzungssaal Dachgeschoss




Besprechungszimmer Obergeschoss



Direktion Obergeschoss



Ansicht Seite Landesstraße Pölla

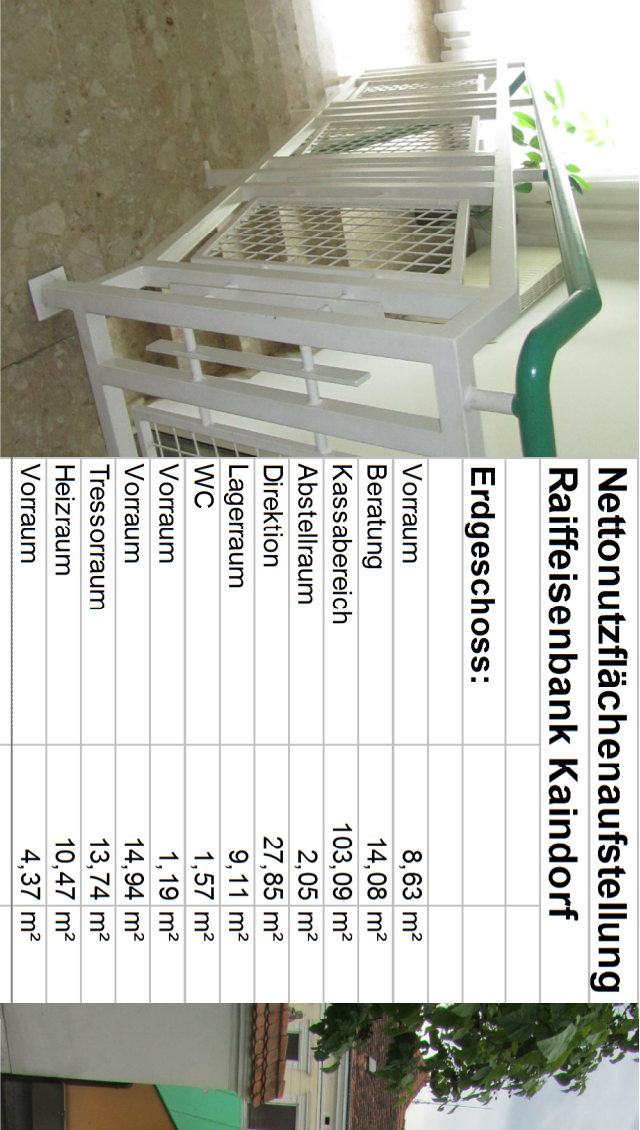

Stiegenaufgang Dachgeschoss







Ansicht Seite Pfarrhof

Nettonutzflächenaufstellung Raiffeisenbank Kaindorf	
Erdgeschoss:	
Vorraum	8,63 m²
Beratung	14,08 m²
Kassabereich	103,09 m²
Ausstellraum	2,05 m²
Direktion	27,85 m²
Lageraum	9,11 m²
Heizraum	10,47 m²
Vorraum	4,37 m²
Nettonutzfläche	211,09 m²
Obergeschoss:	
Galerie	21,60 m²
EDV-Anlage	15,56 m²
Besprechungsraum	33,63 m²
Buchhaltung	24,26 m²
Gang	22,09 m²
Stiegenhaus	4,48 m²
Teeküche	9,17 m²
Vorraum	3,31 m²
WC	1,15 m²
Lager	9,05 m²
Nettonutzfläche	209,95 m²
Dachgeschoss:	
Archiv	64,13 m²
Sitzungssaal	100,36 m²
Stiegenhaus	6,25 m²
Vorraum	1,49 m²
WC	1,65 m²
Nettonutzfläche	174,10 m²
Gesamt	595,14 m²



Ansicht Haupteingang

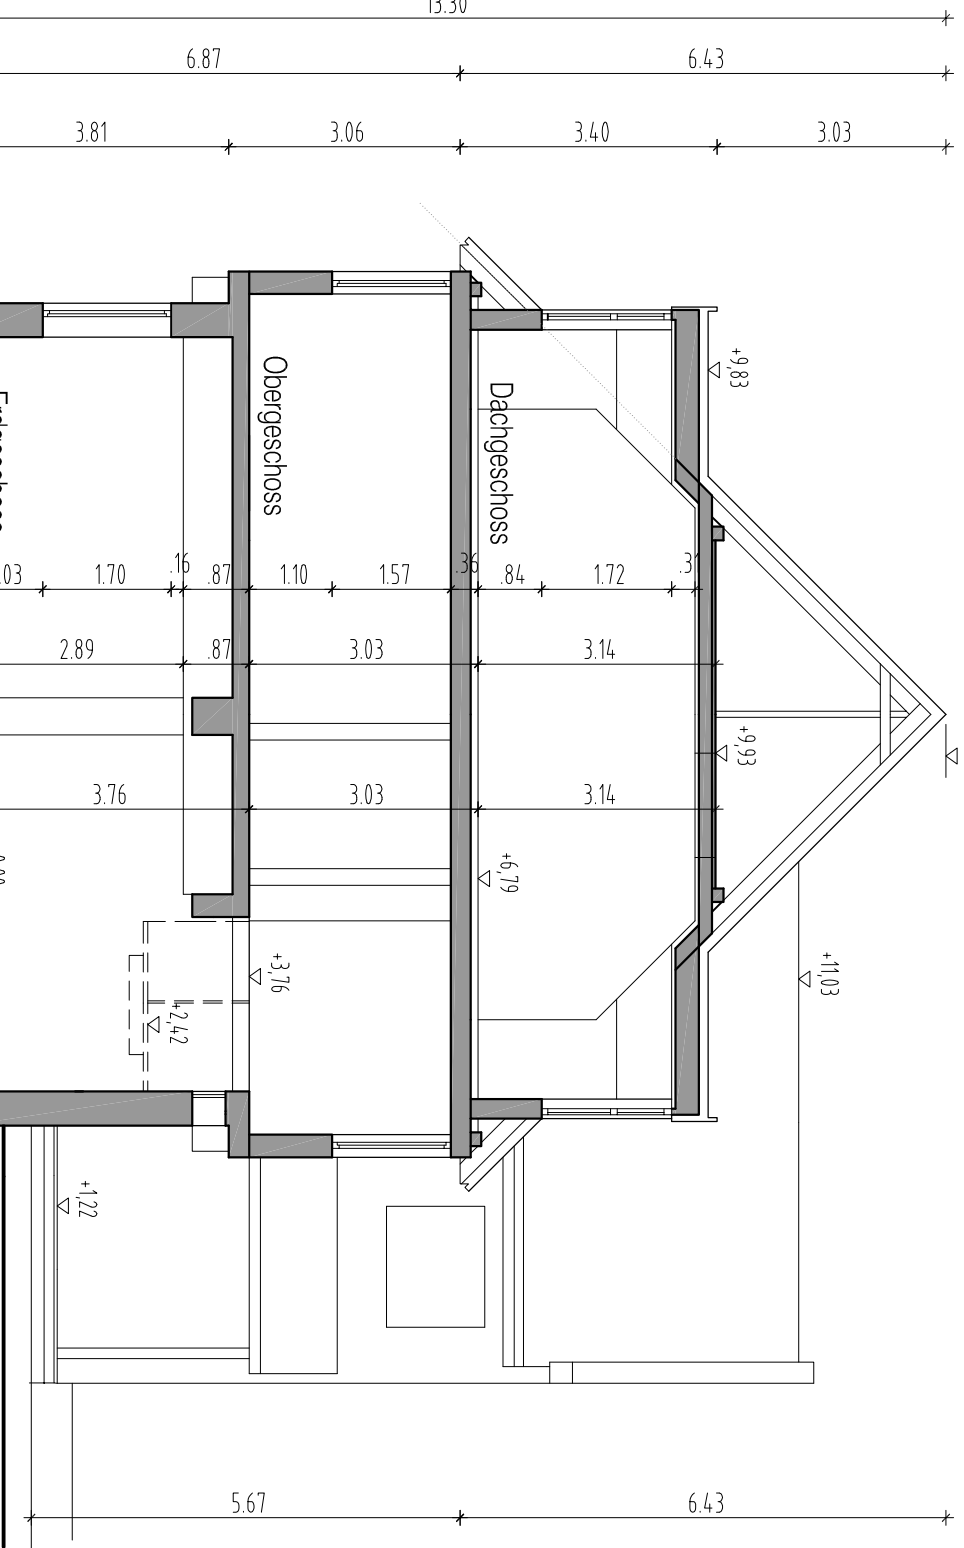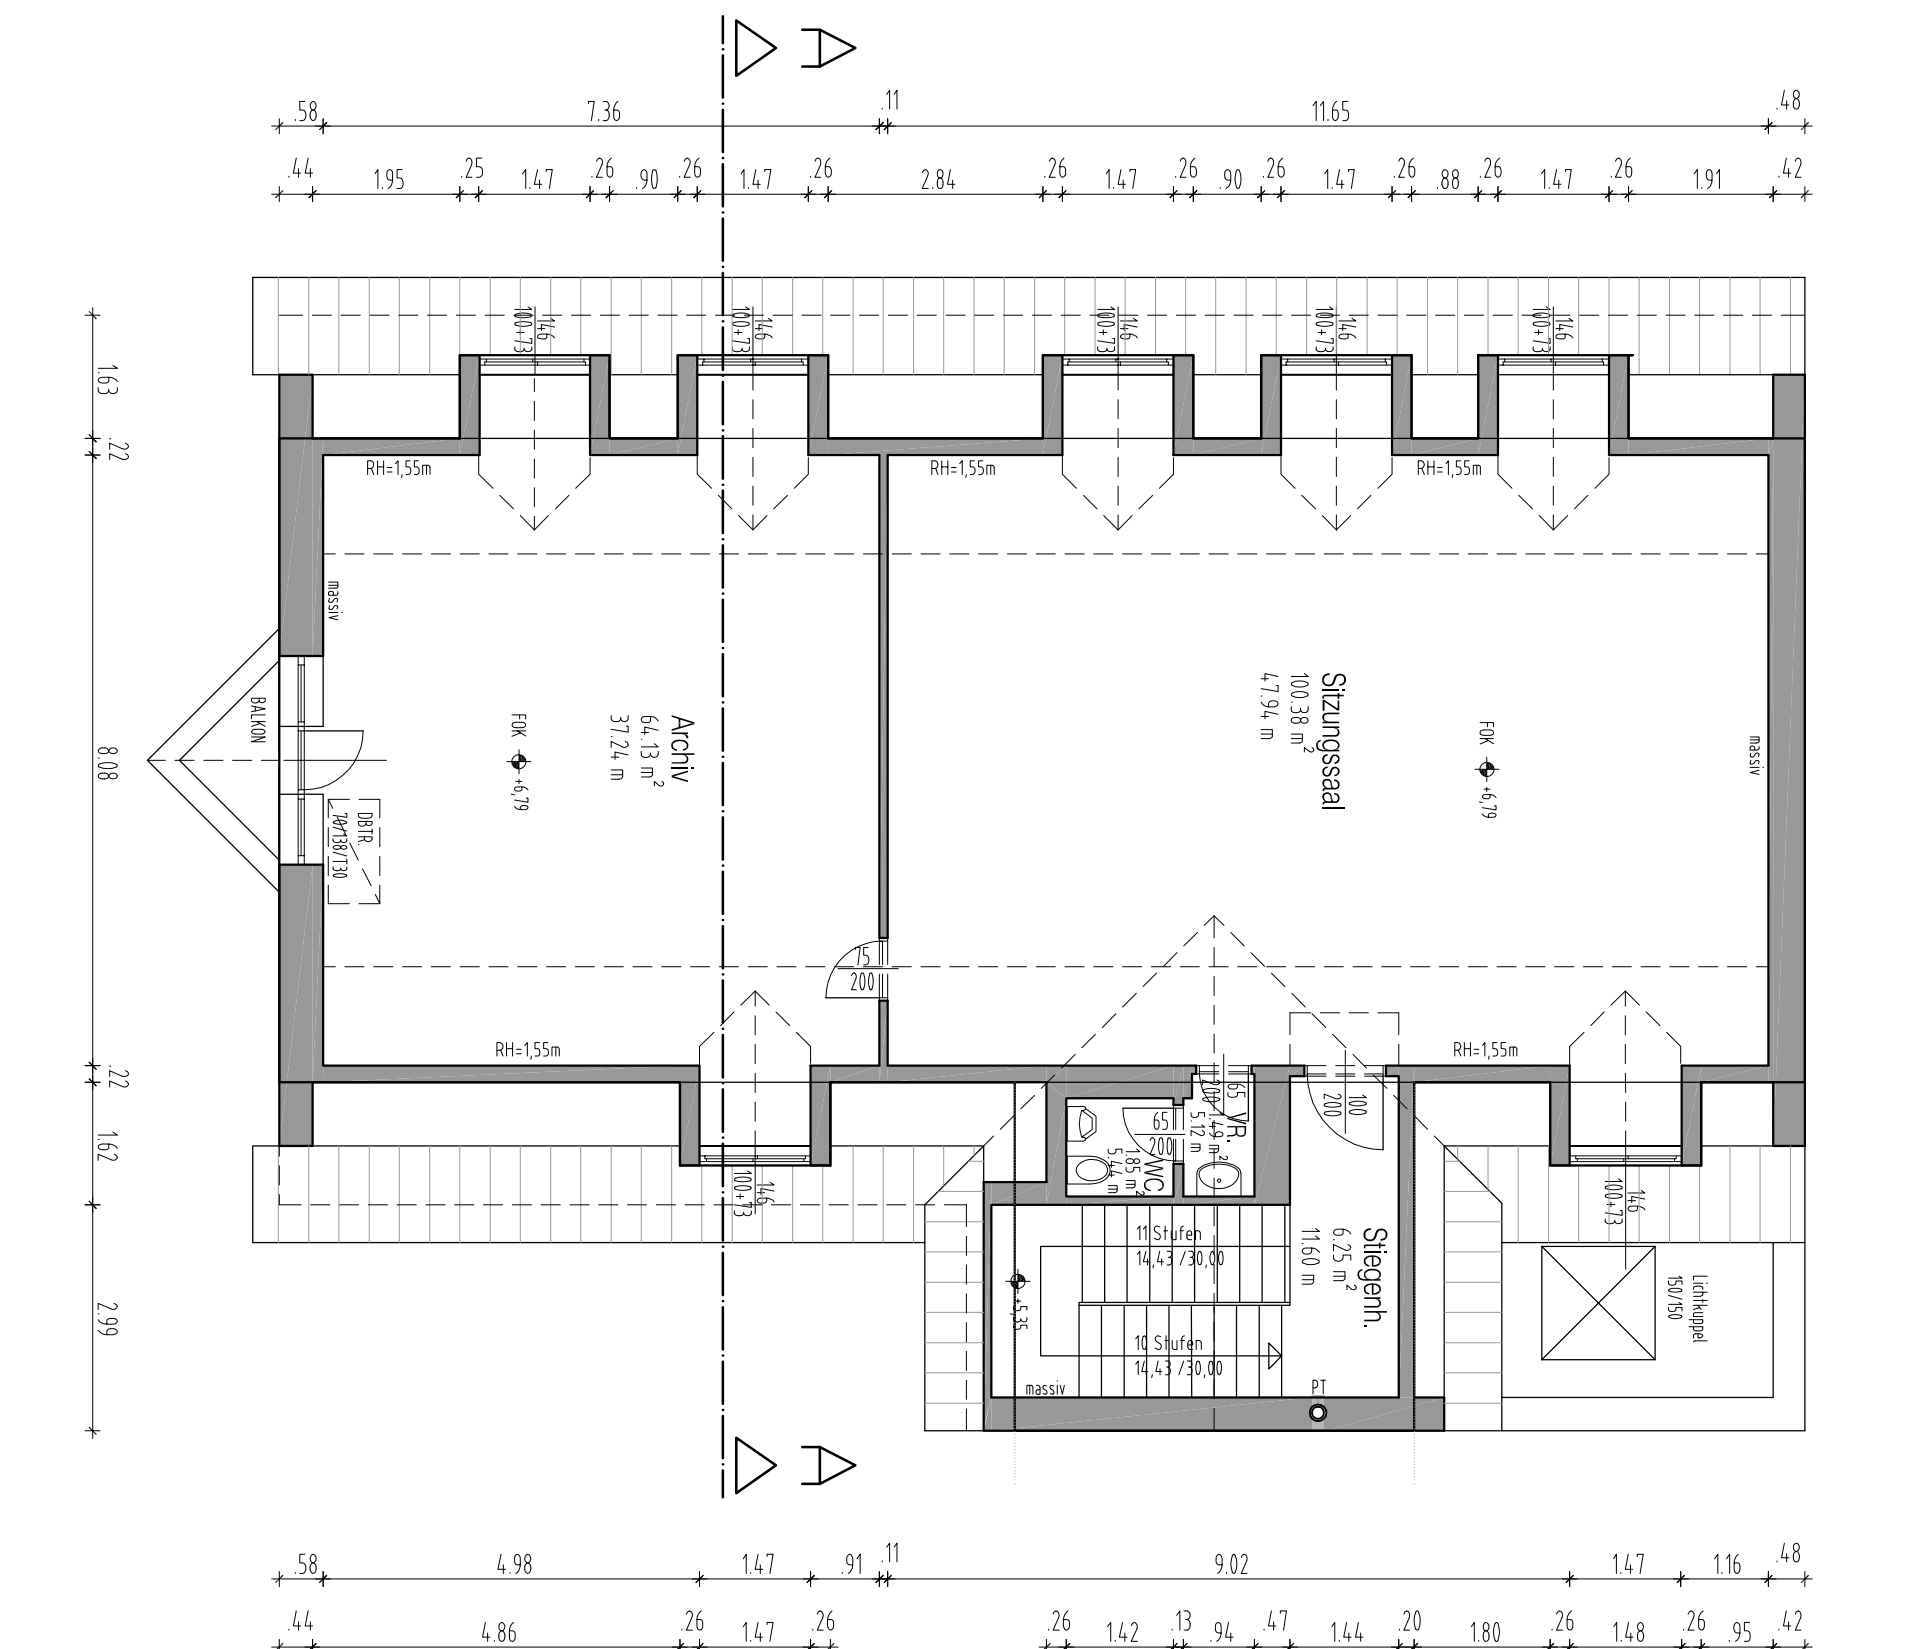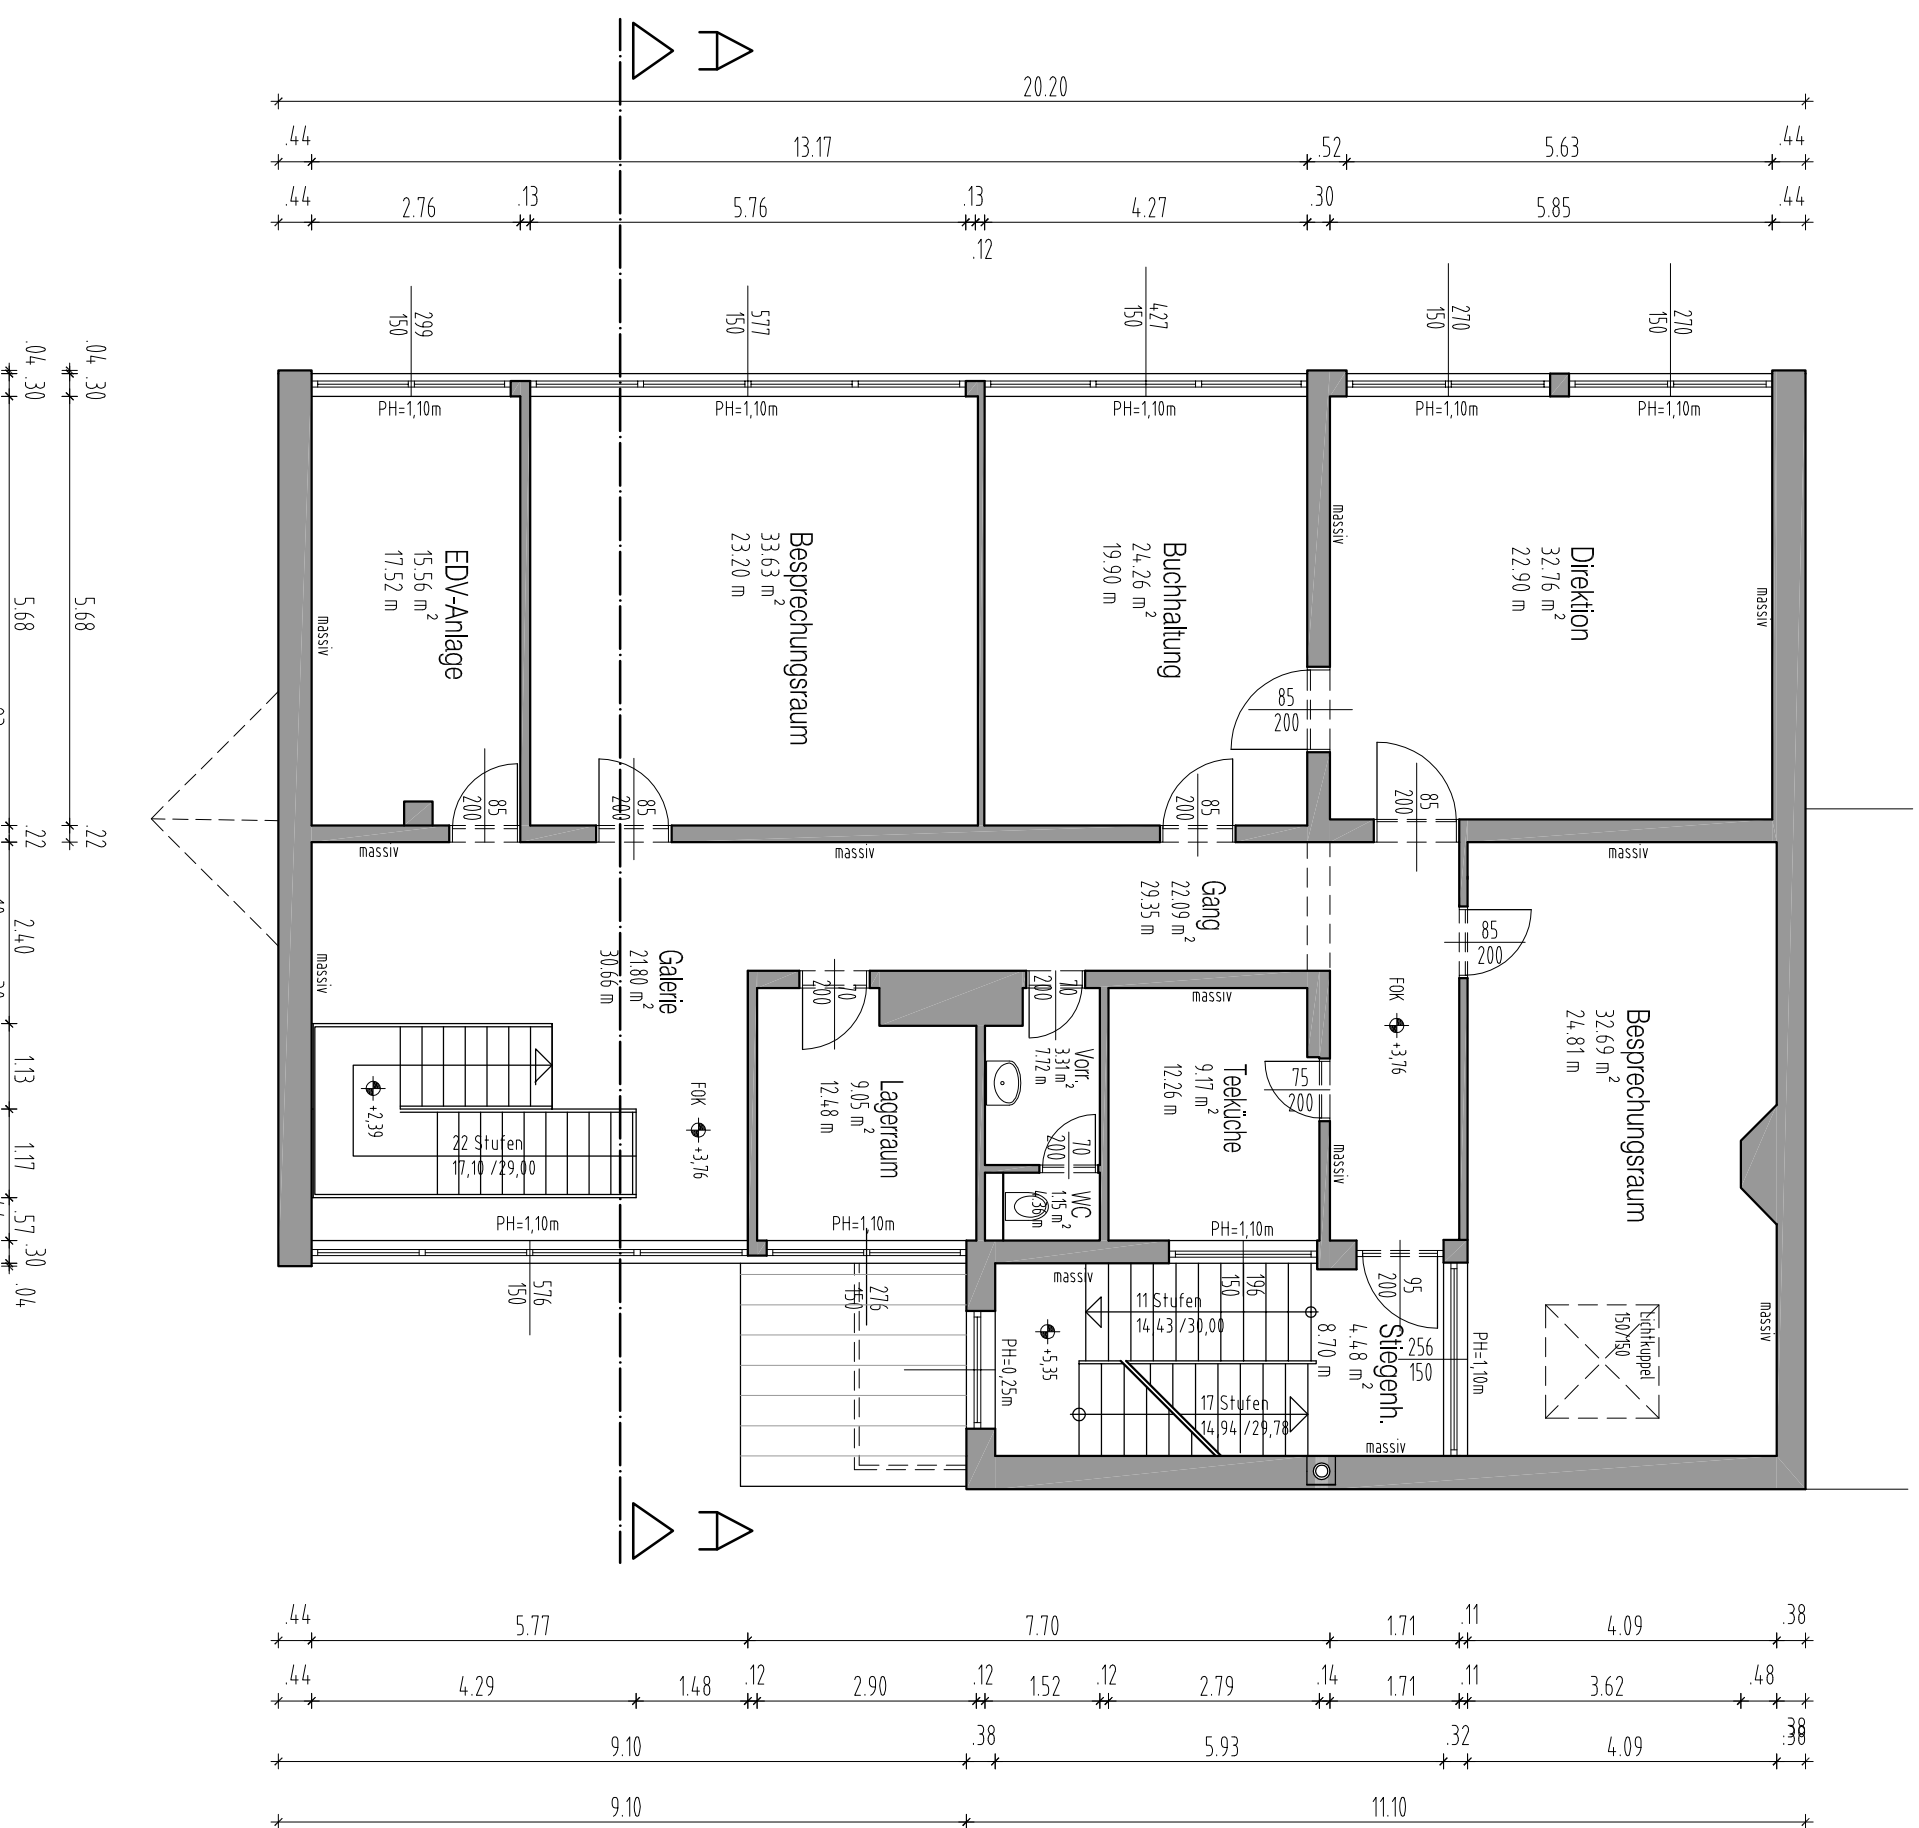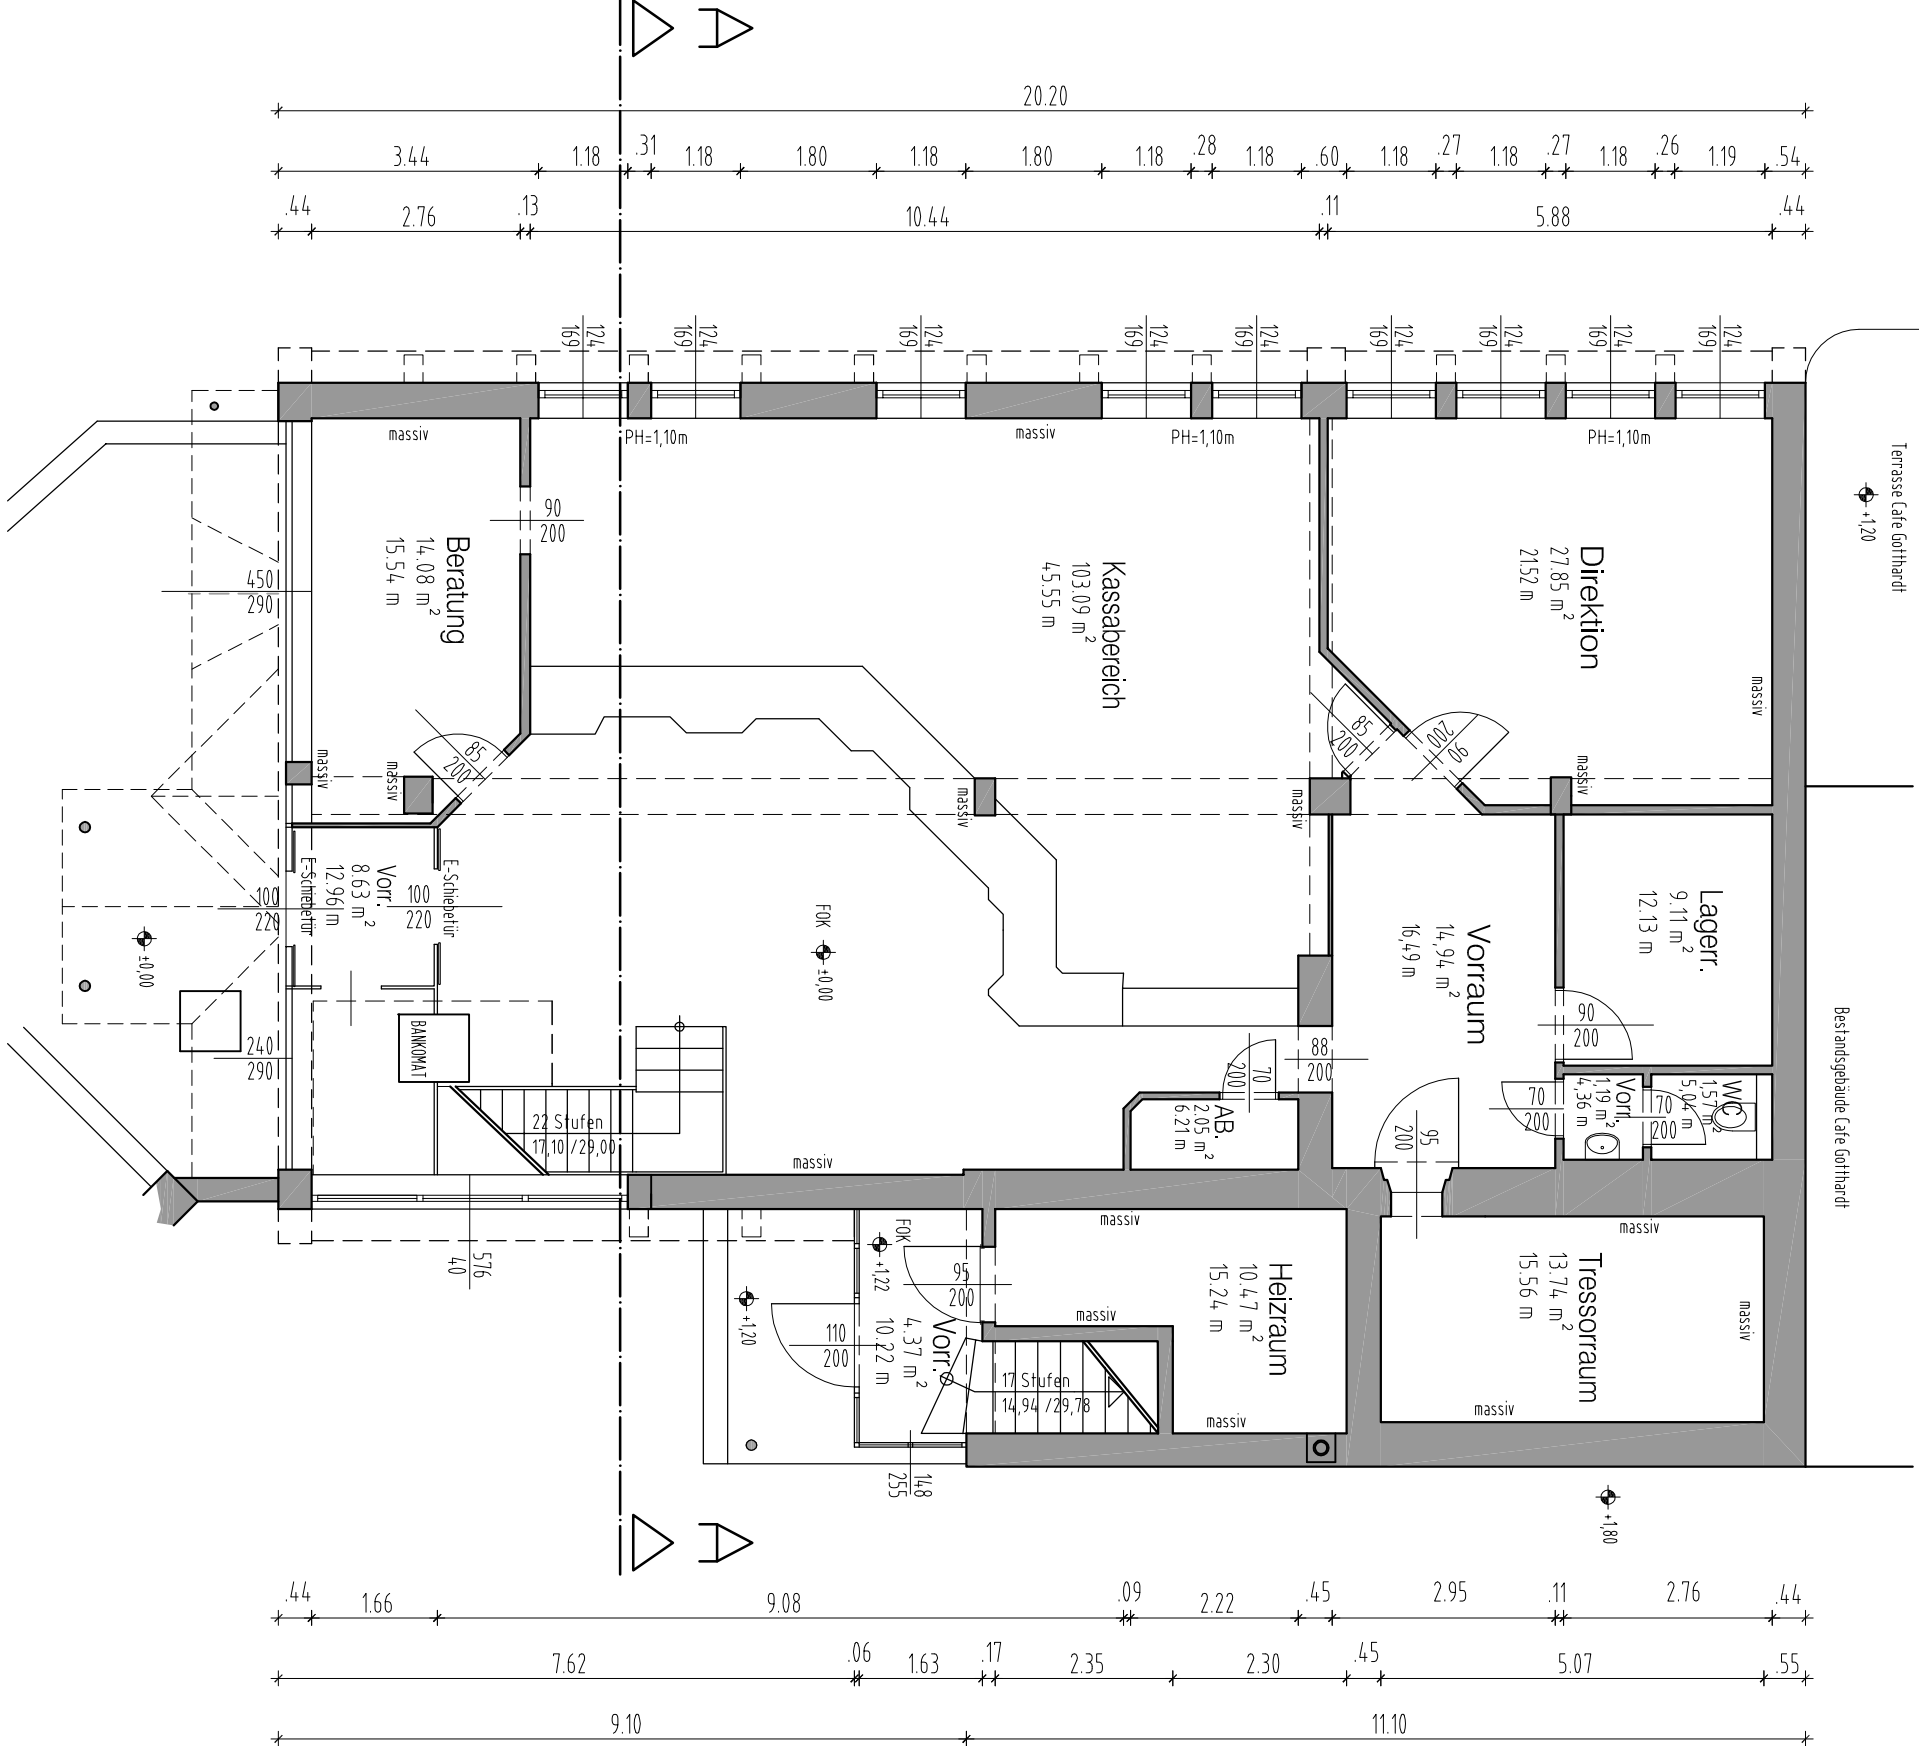

Schnitt A-A

Objekt:
Raiffeisenbank Pölla-Kaindorf-Vorau eGen
Bankstelle Kaindorf
8224 Kaindorf 124

KG: 64119 Kaindorf

Gr-St-Nr.: 253/6



Grundriss Erdgeschoss

Grundriss Obergeschoss

Grundriss Dachgeschoss

Planinhalt:
Grundrisse, Schnitt, Nettonutzflächen

Maßstab:	1:100	130x450
Datum:	2006/2011	Plan-Nr.
Gedreht:	CCA	746 B1