




*	*	*	*	*
datum	art der änderung	name auftrag	name geändert	plannummer /a,b

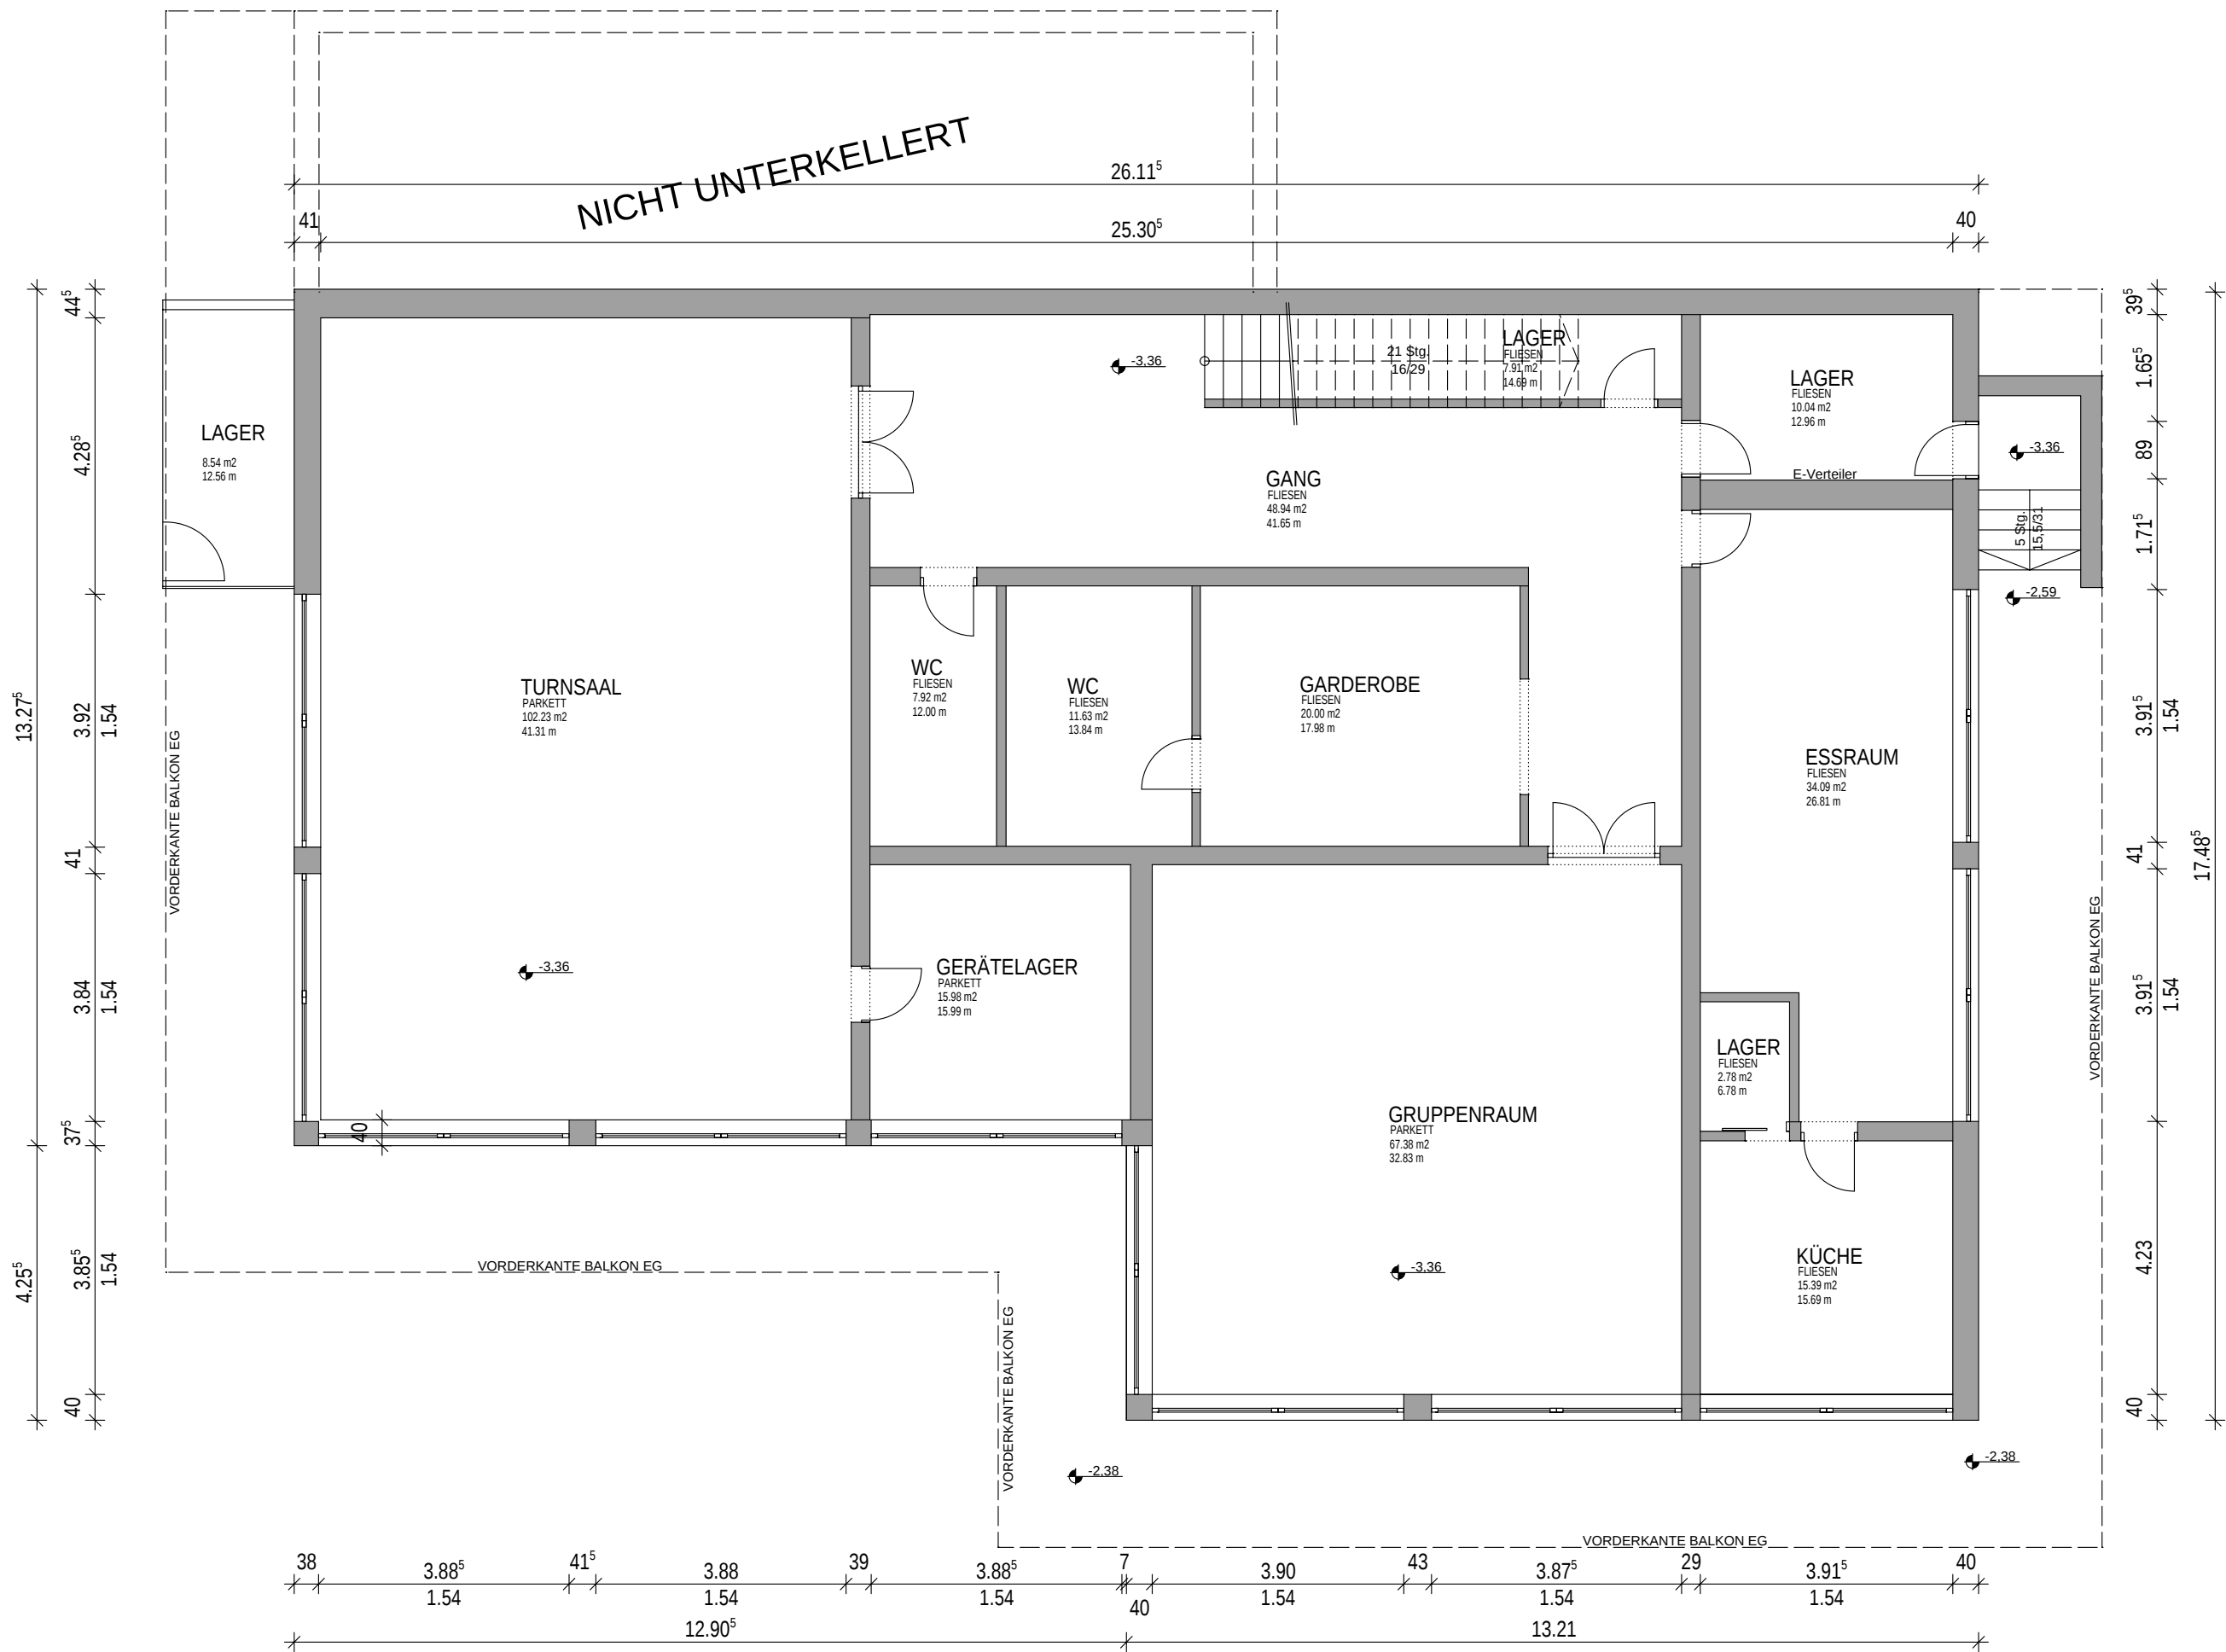

W2 Manufaktur GmbH
Architektur` Kunst` Leben
5771 Leogang Nr.62, Österreich
Telefon +43(0)6583- 20209-0
Telefax +43(0)6583- 20209-20
office@w2manufaktur.com
www.w2manufaktur.com


projektname		Kindergarten Leogang	
Architektur' Kunst' Leben'			
plannummer	planinhalt	Grundriss UG Bestand	
0W137/001			
maßstab	1:100		
planstand	28.02.2013	gezeichnet von	StS



W2 Manufaktur GmbH
Architektur` Kunst` Leben

5771 Leogang Nr.62, Österreich
Telefon +43(0)6583- 20209-0
Telefax +43(0)6583- 20209-20
office@w2manufaktur.com
www.w2manufaktur.com

projektname		Kindergarten Leogang	
		Architektur' Kunst' Leben'	
plannummer	planinhalt	Grundriss EG Bestand	
0W137/002			
maßstab			
1:100			
planstand 28.02.2013		gezeichnet von StS	

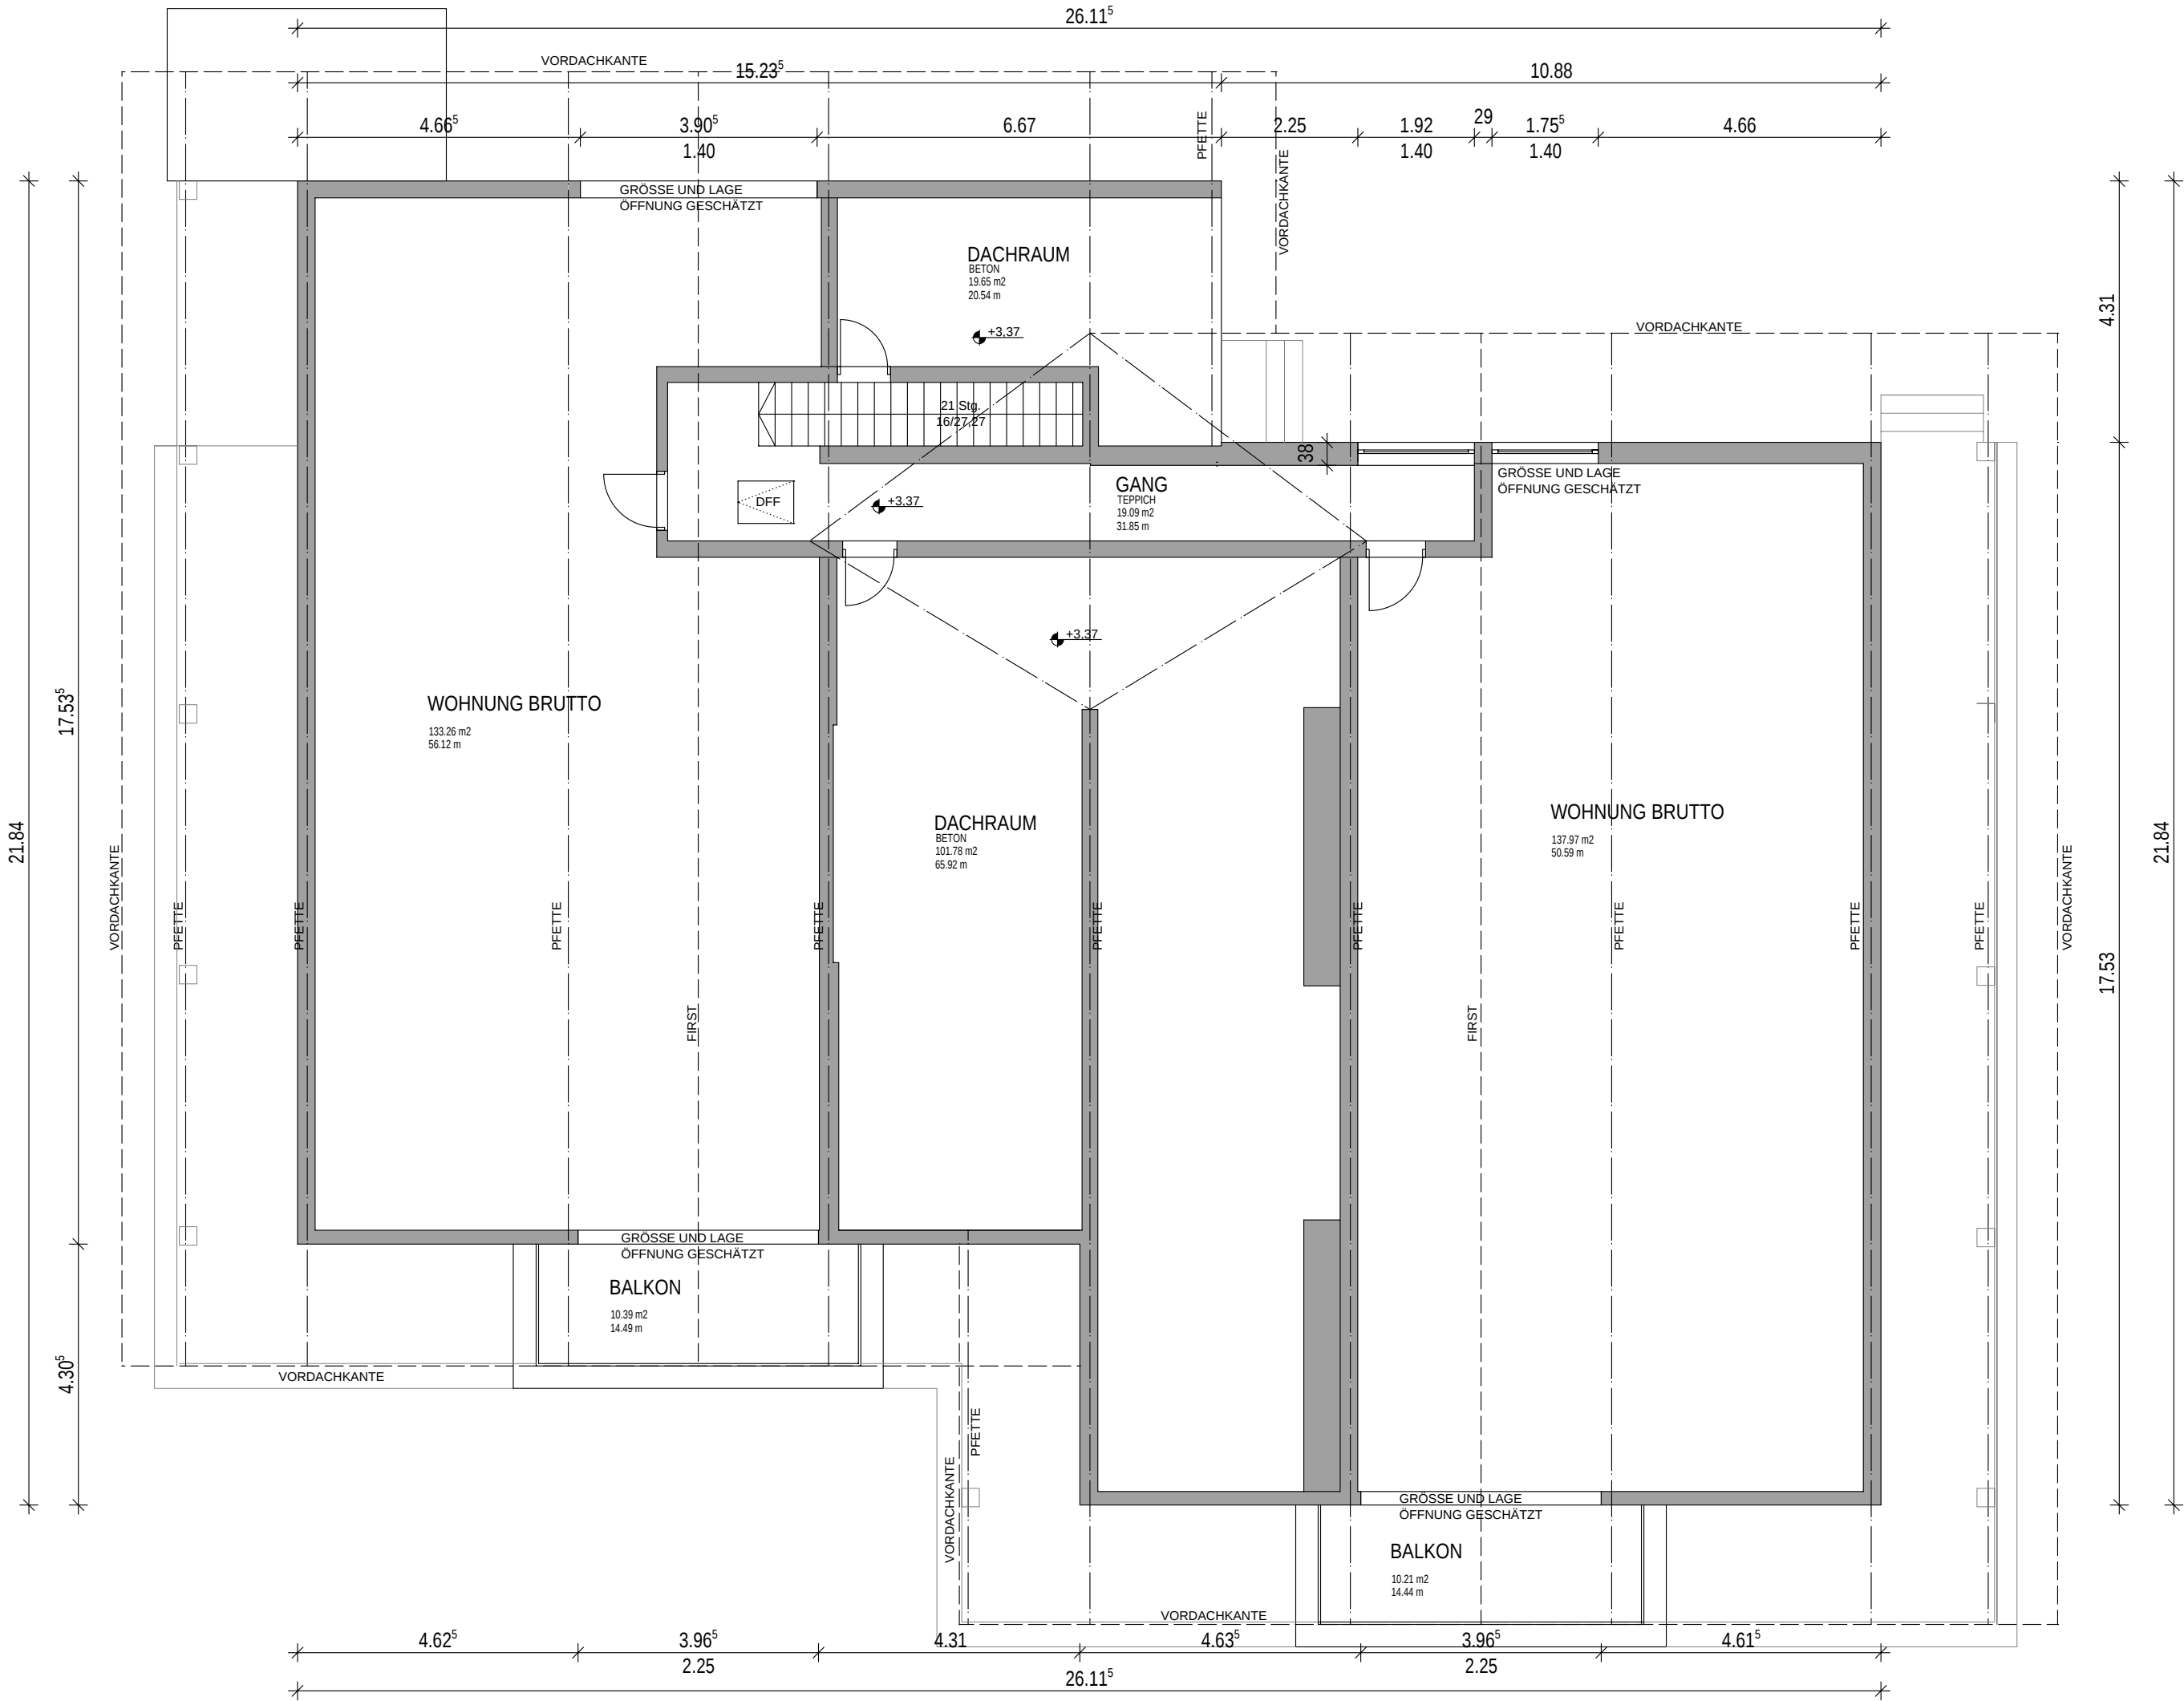

*		*		*		*		*	
datum		art der änderung		name auftrag		name geändert		plannummer /a,b	

W2 MANUFAKTUR
Architektur' Kunst' Leben
5771 Leogang Nr.62, Österreich
Telefon +43(0)6583- 20209-0
Telefax +43(0)6583- 20209-20
office@w2manufaktur.com
www.w2manufaktur.com

projektname
Kindergarten Leogang

Architektur' Kunst' Leben'

plannummer OW137/003	planinhalt Grundriss OG Bestand
maßstab 1:100	

planstand **28.02.2013**

gezeichnet von **StS**