






SCHNITT 1-1 1:100

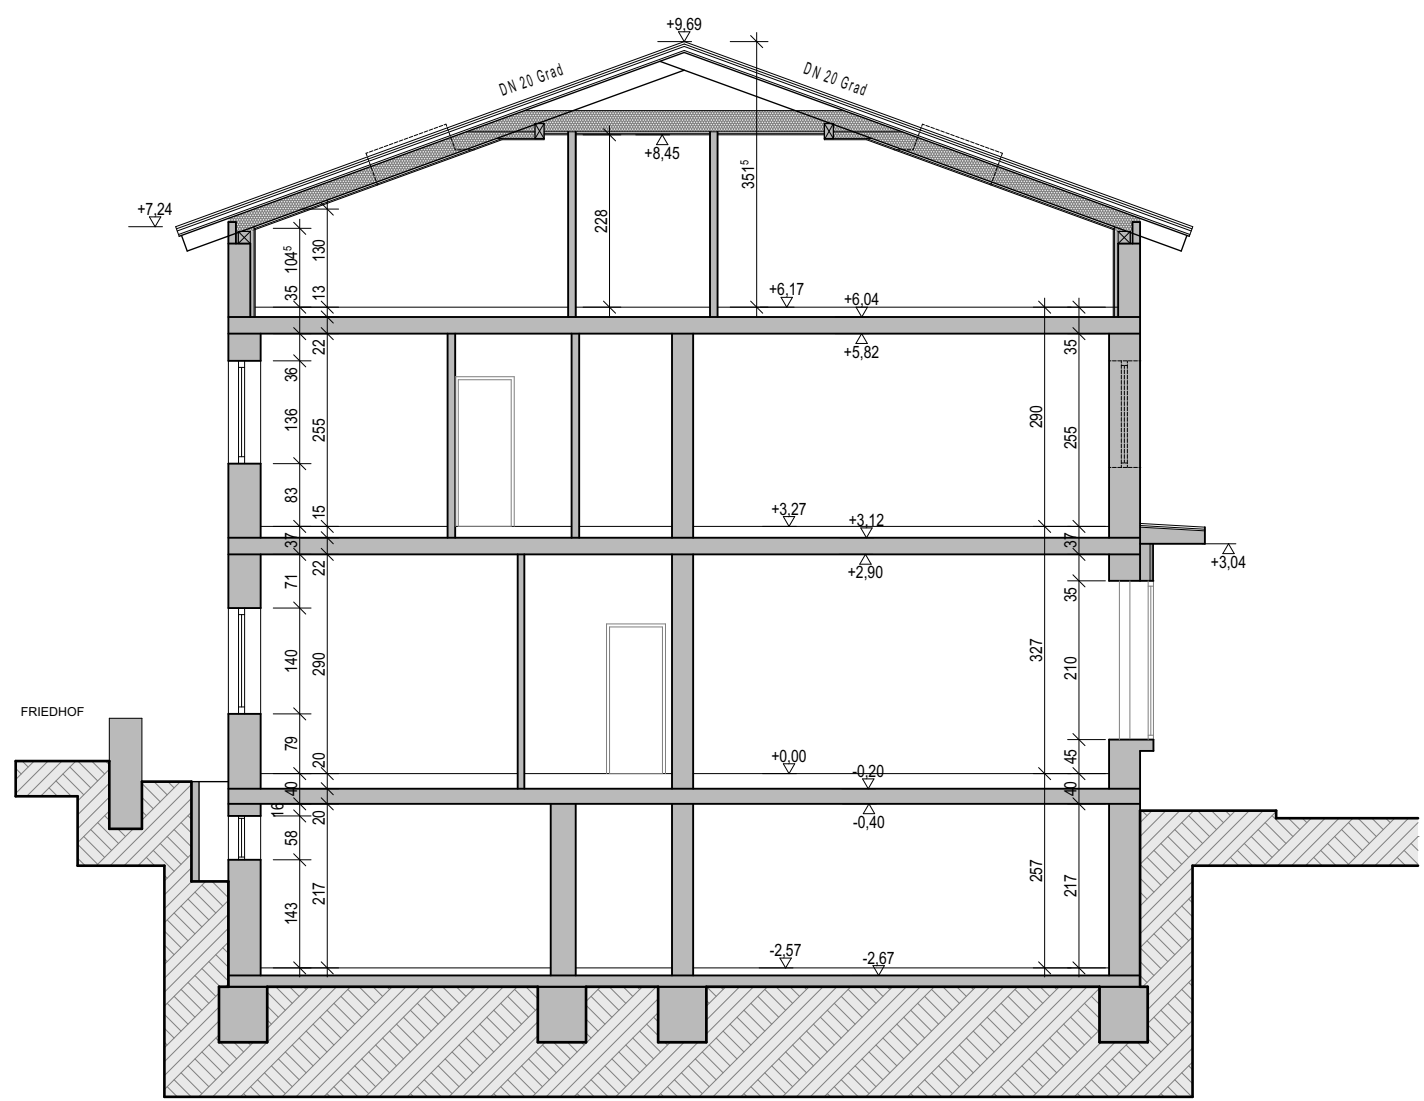


LAGEPLAN 1:1000

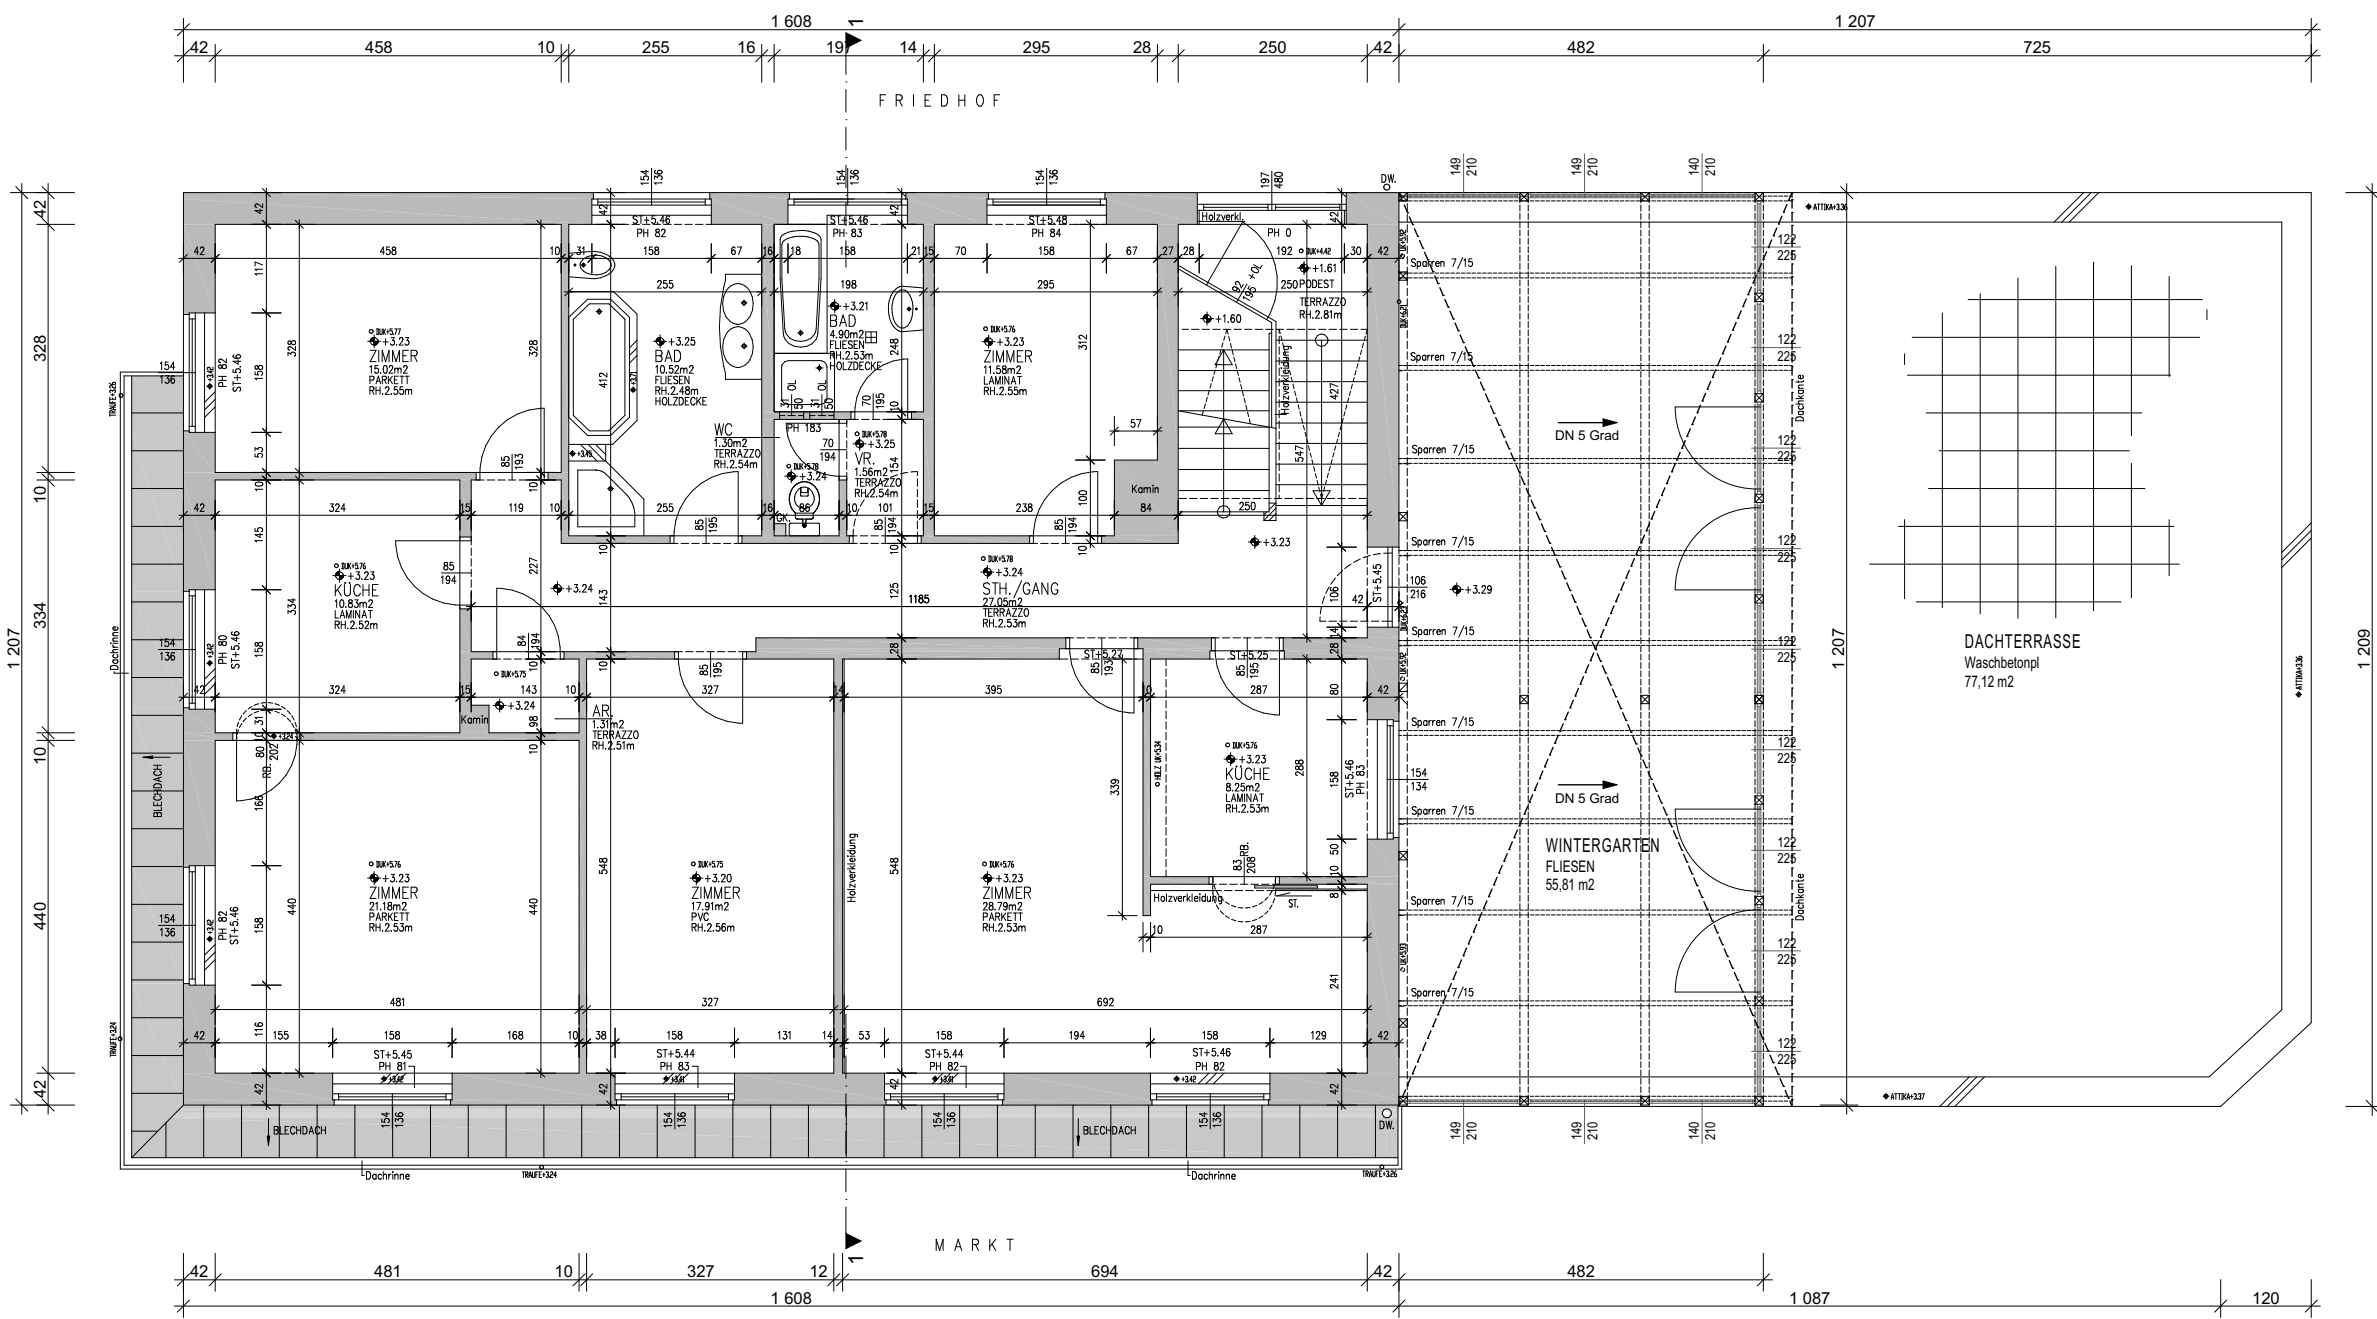


OBERGESCHOSS 1:100

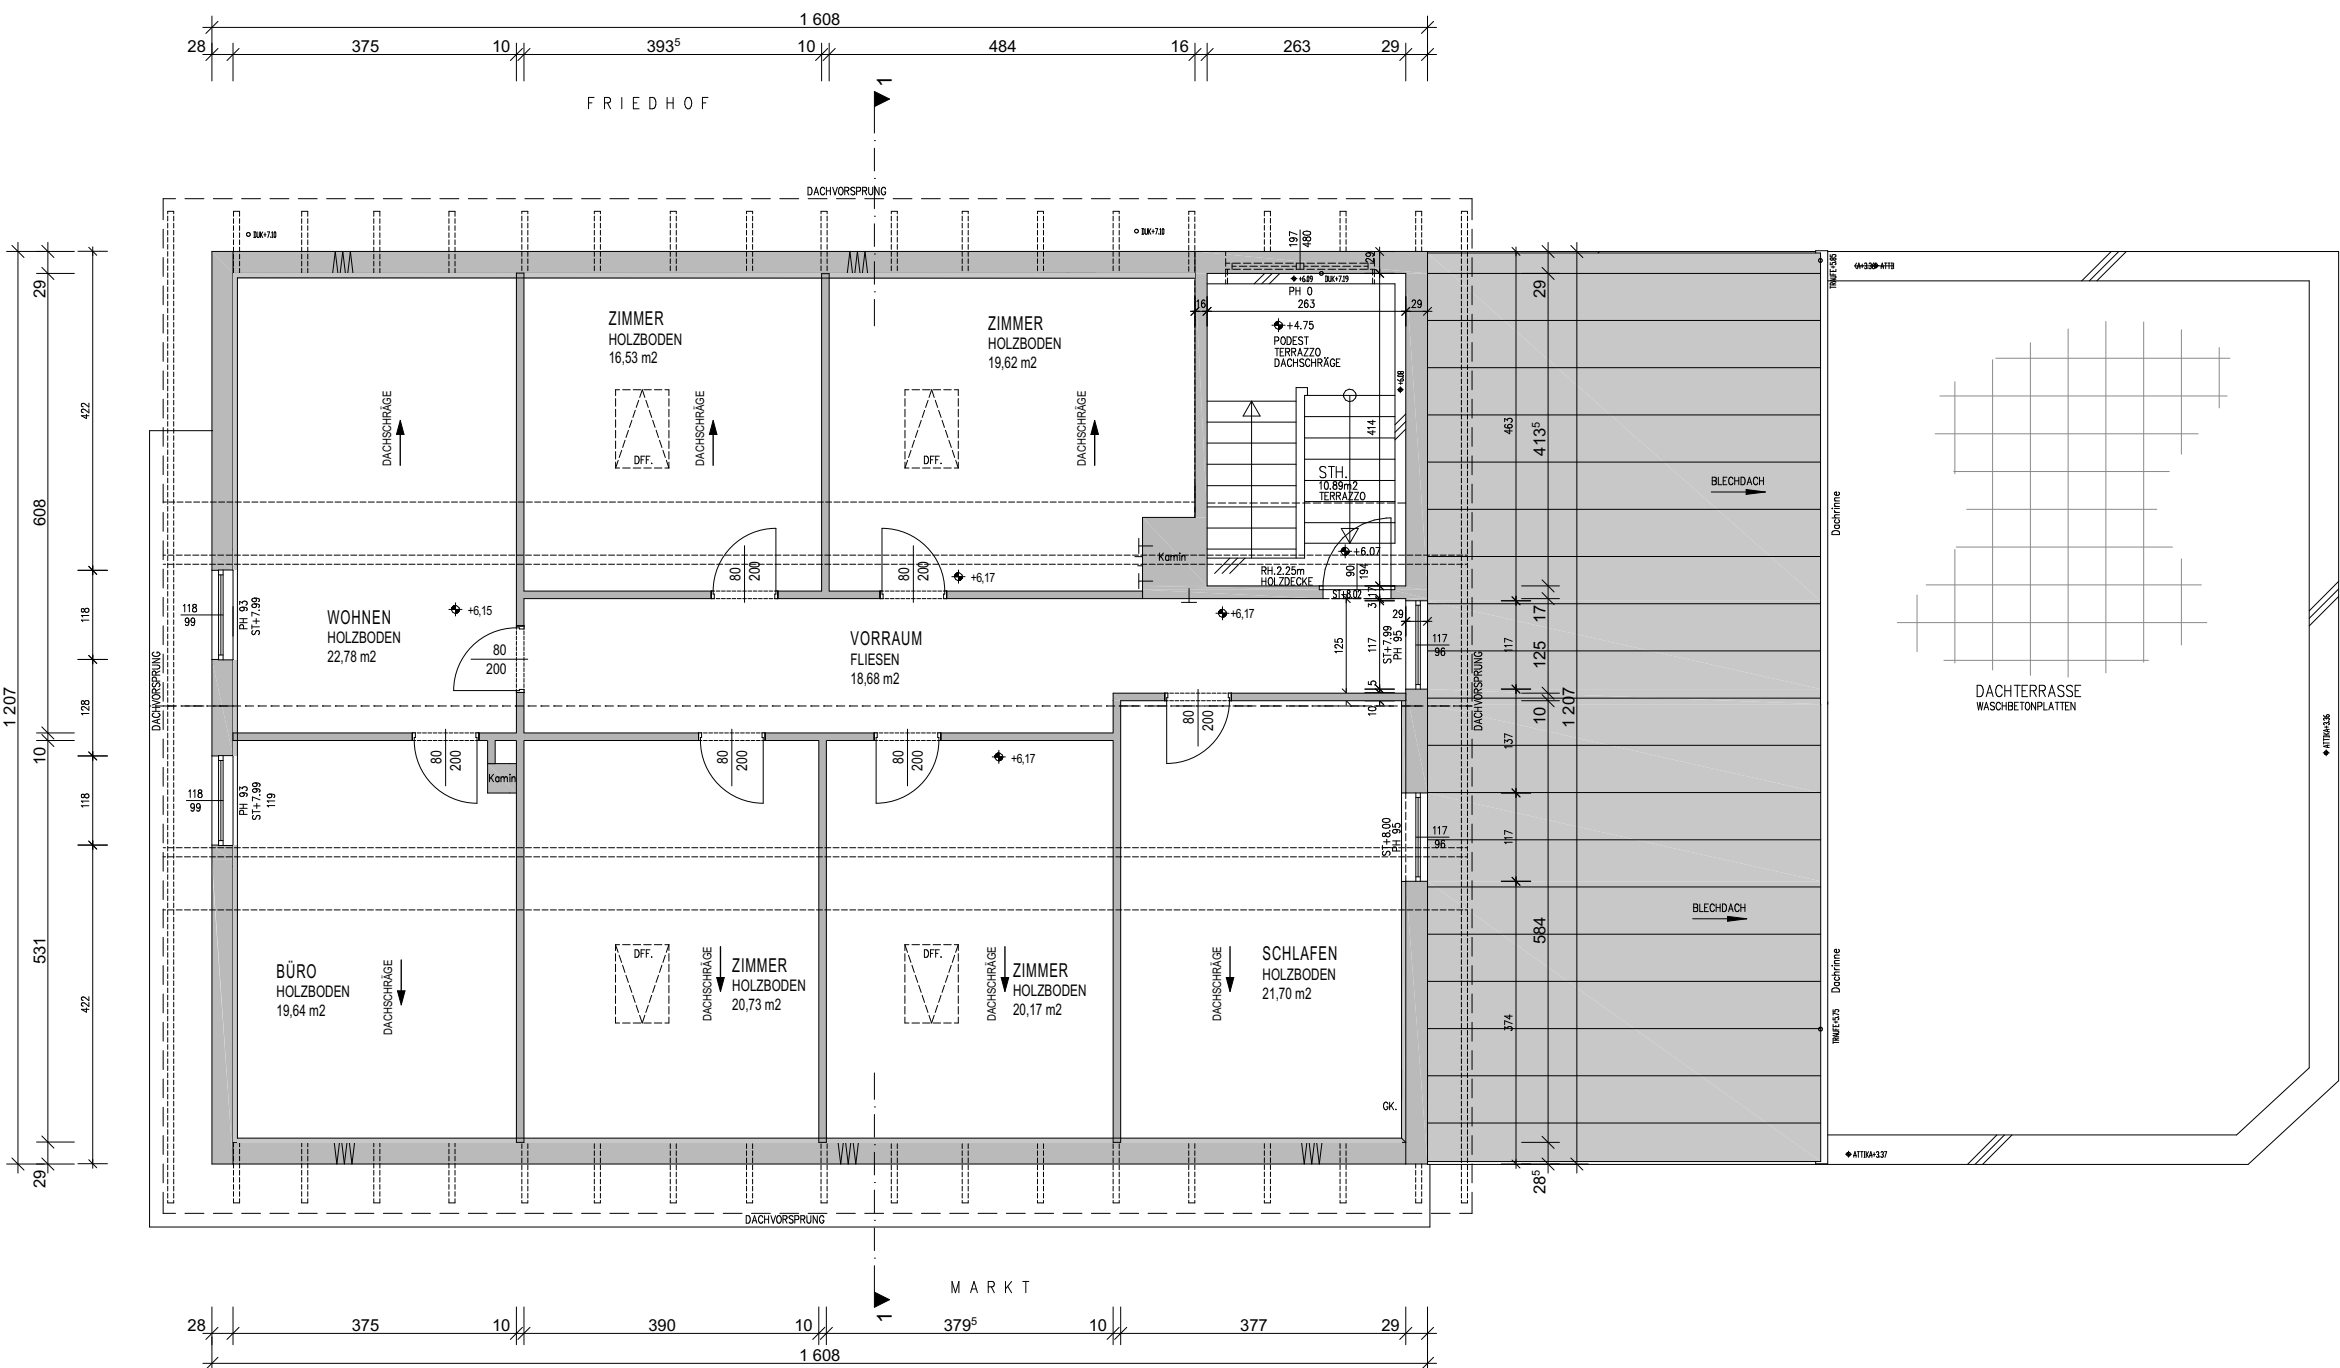

DACHGESCHOSS 1:100

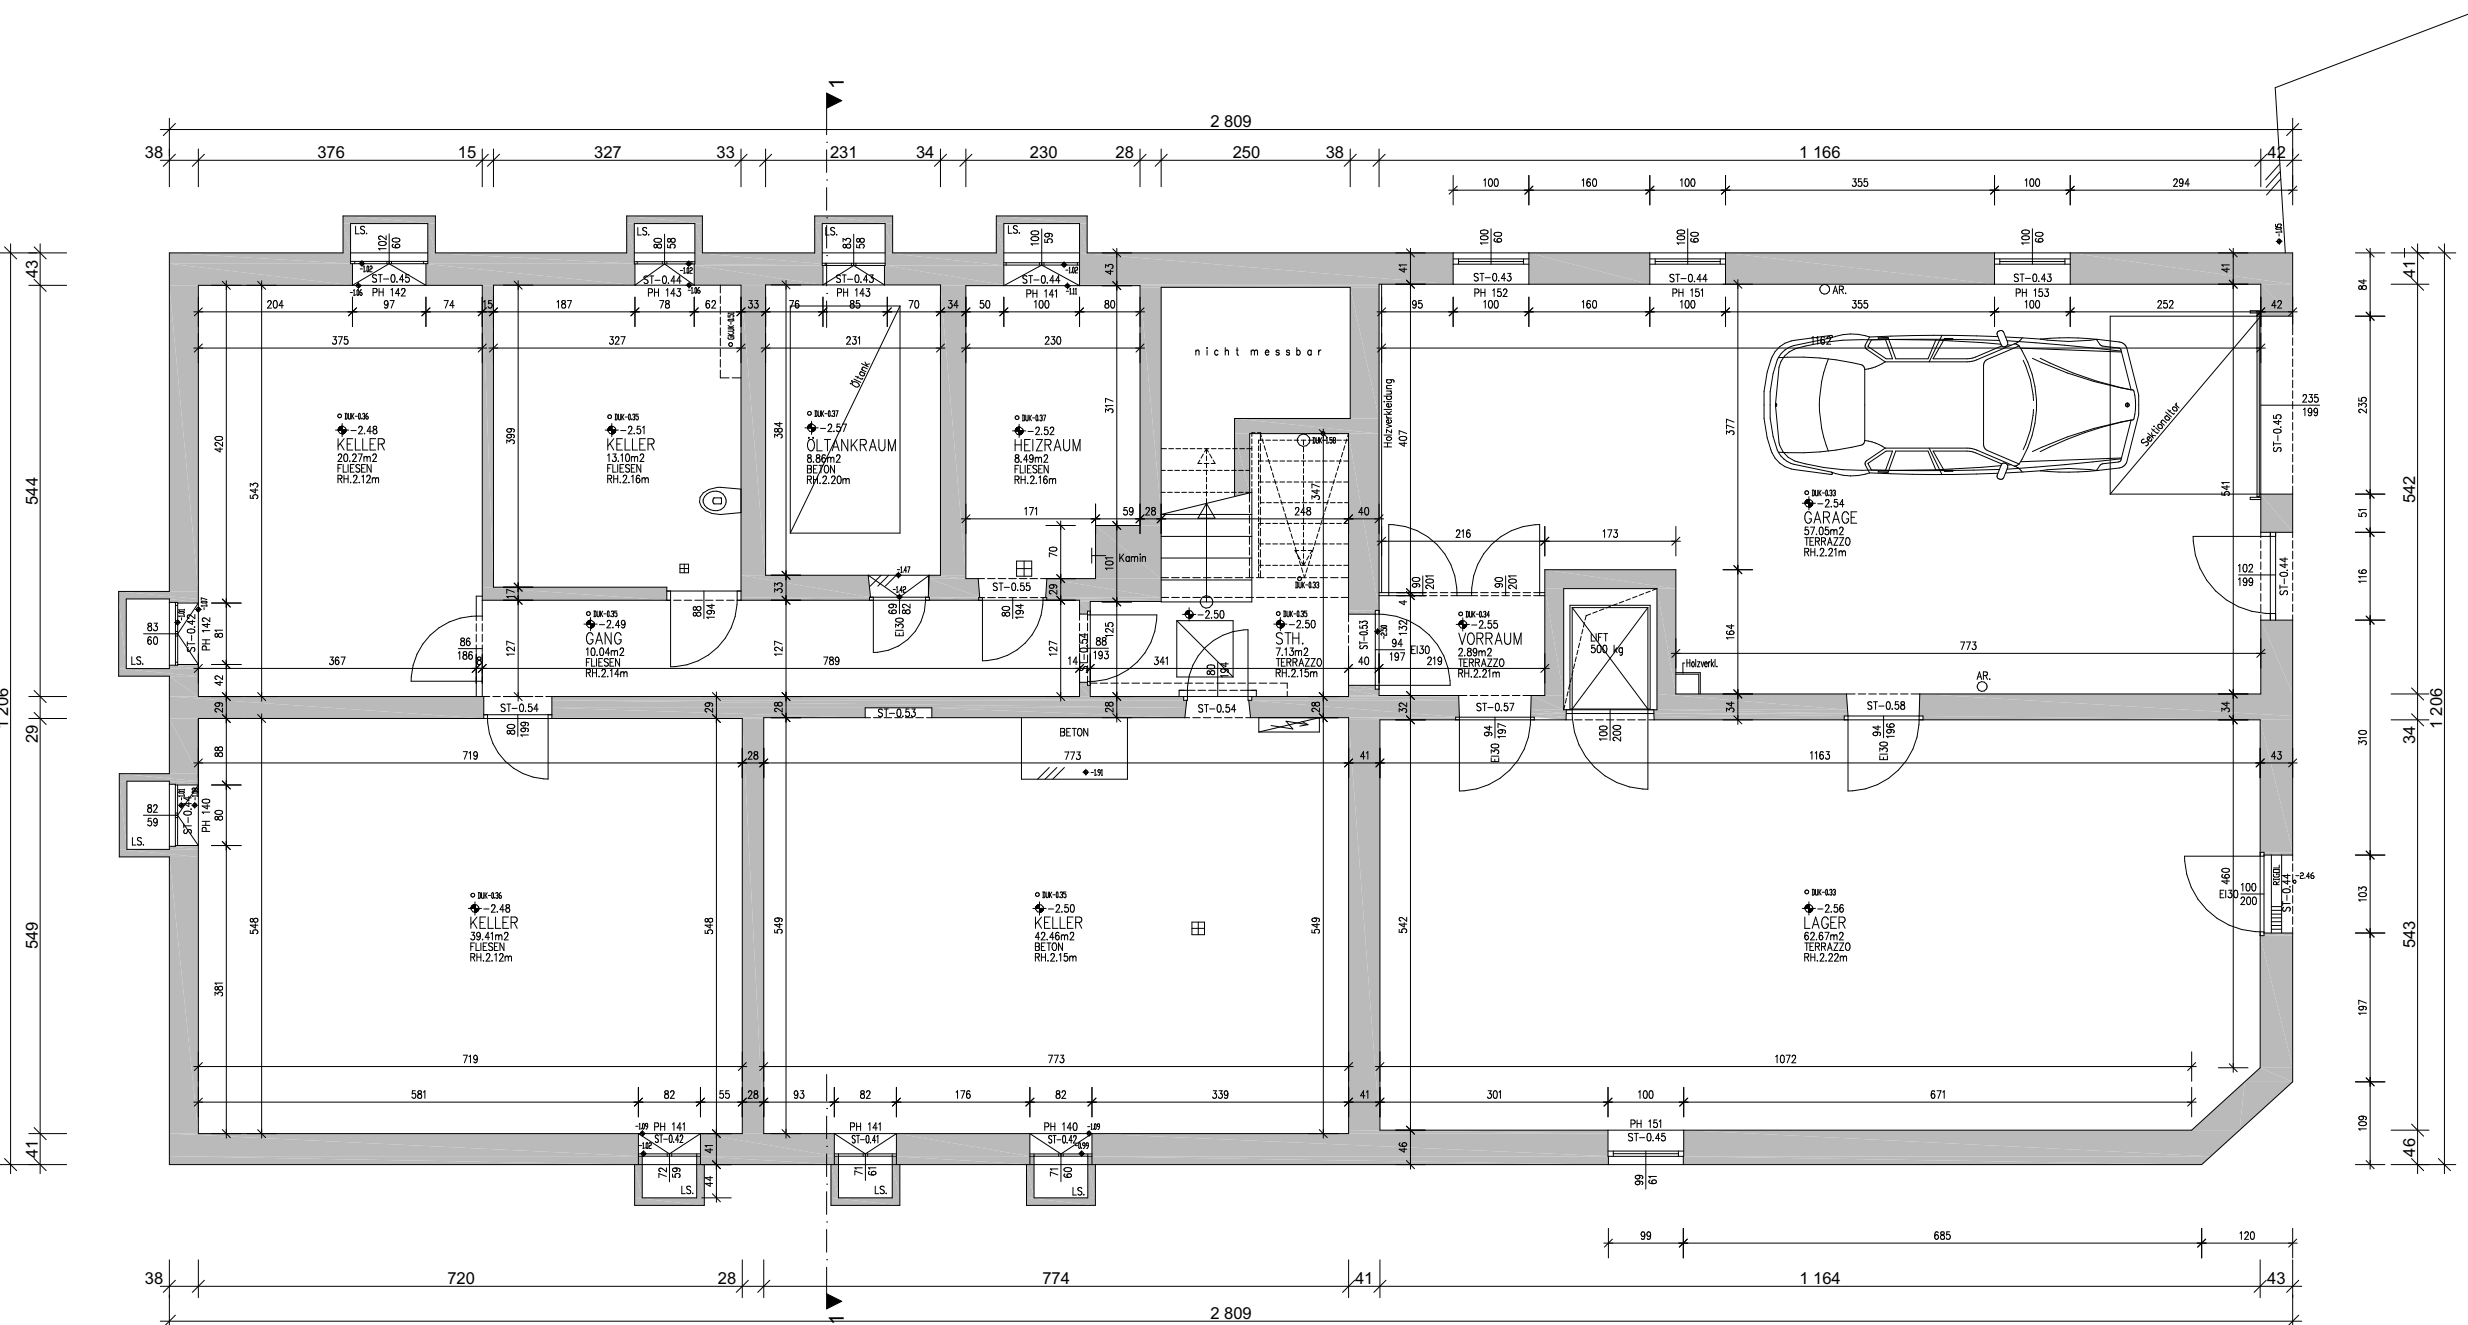

KELLERGESCHOSS 1:100

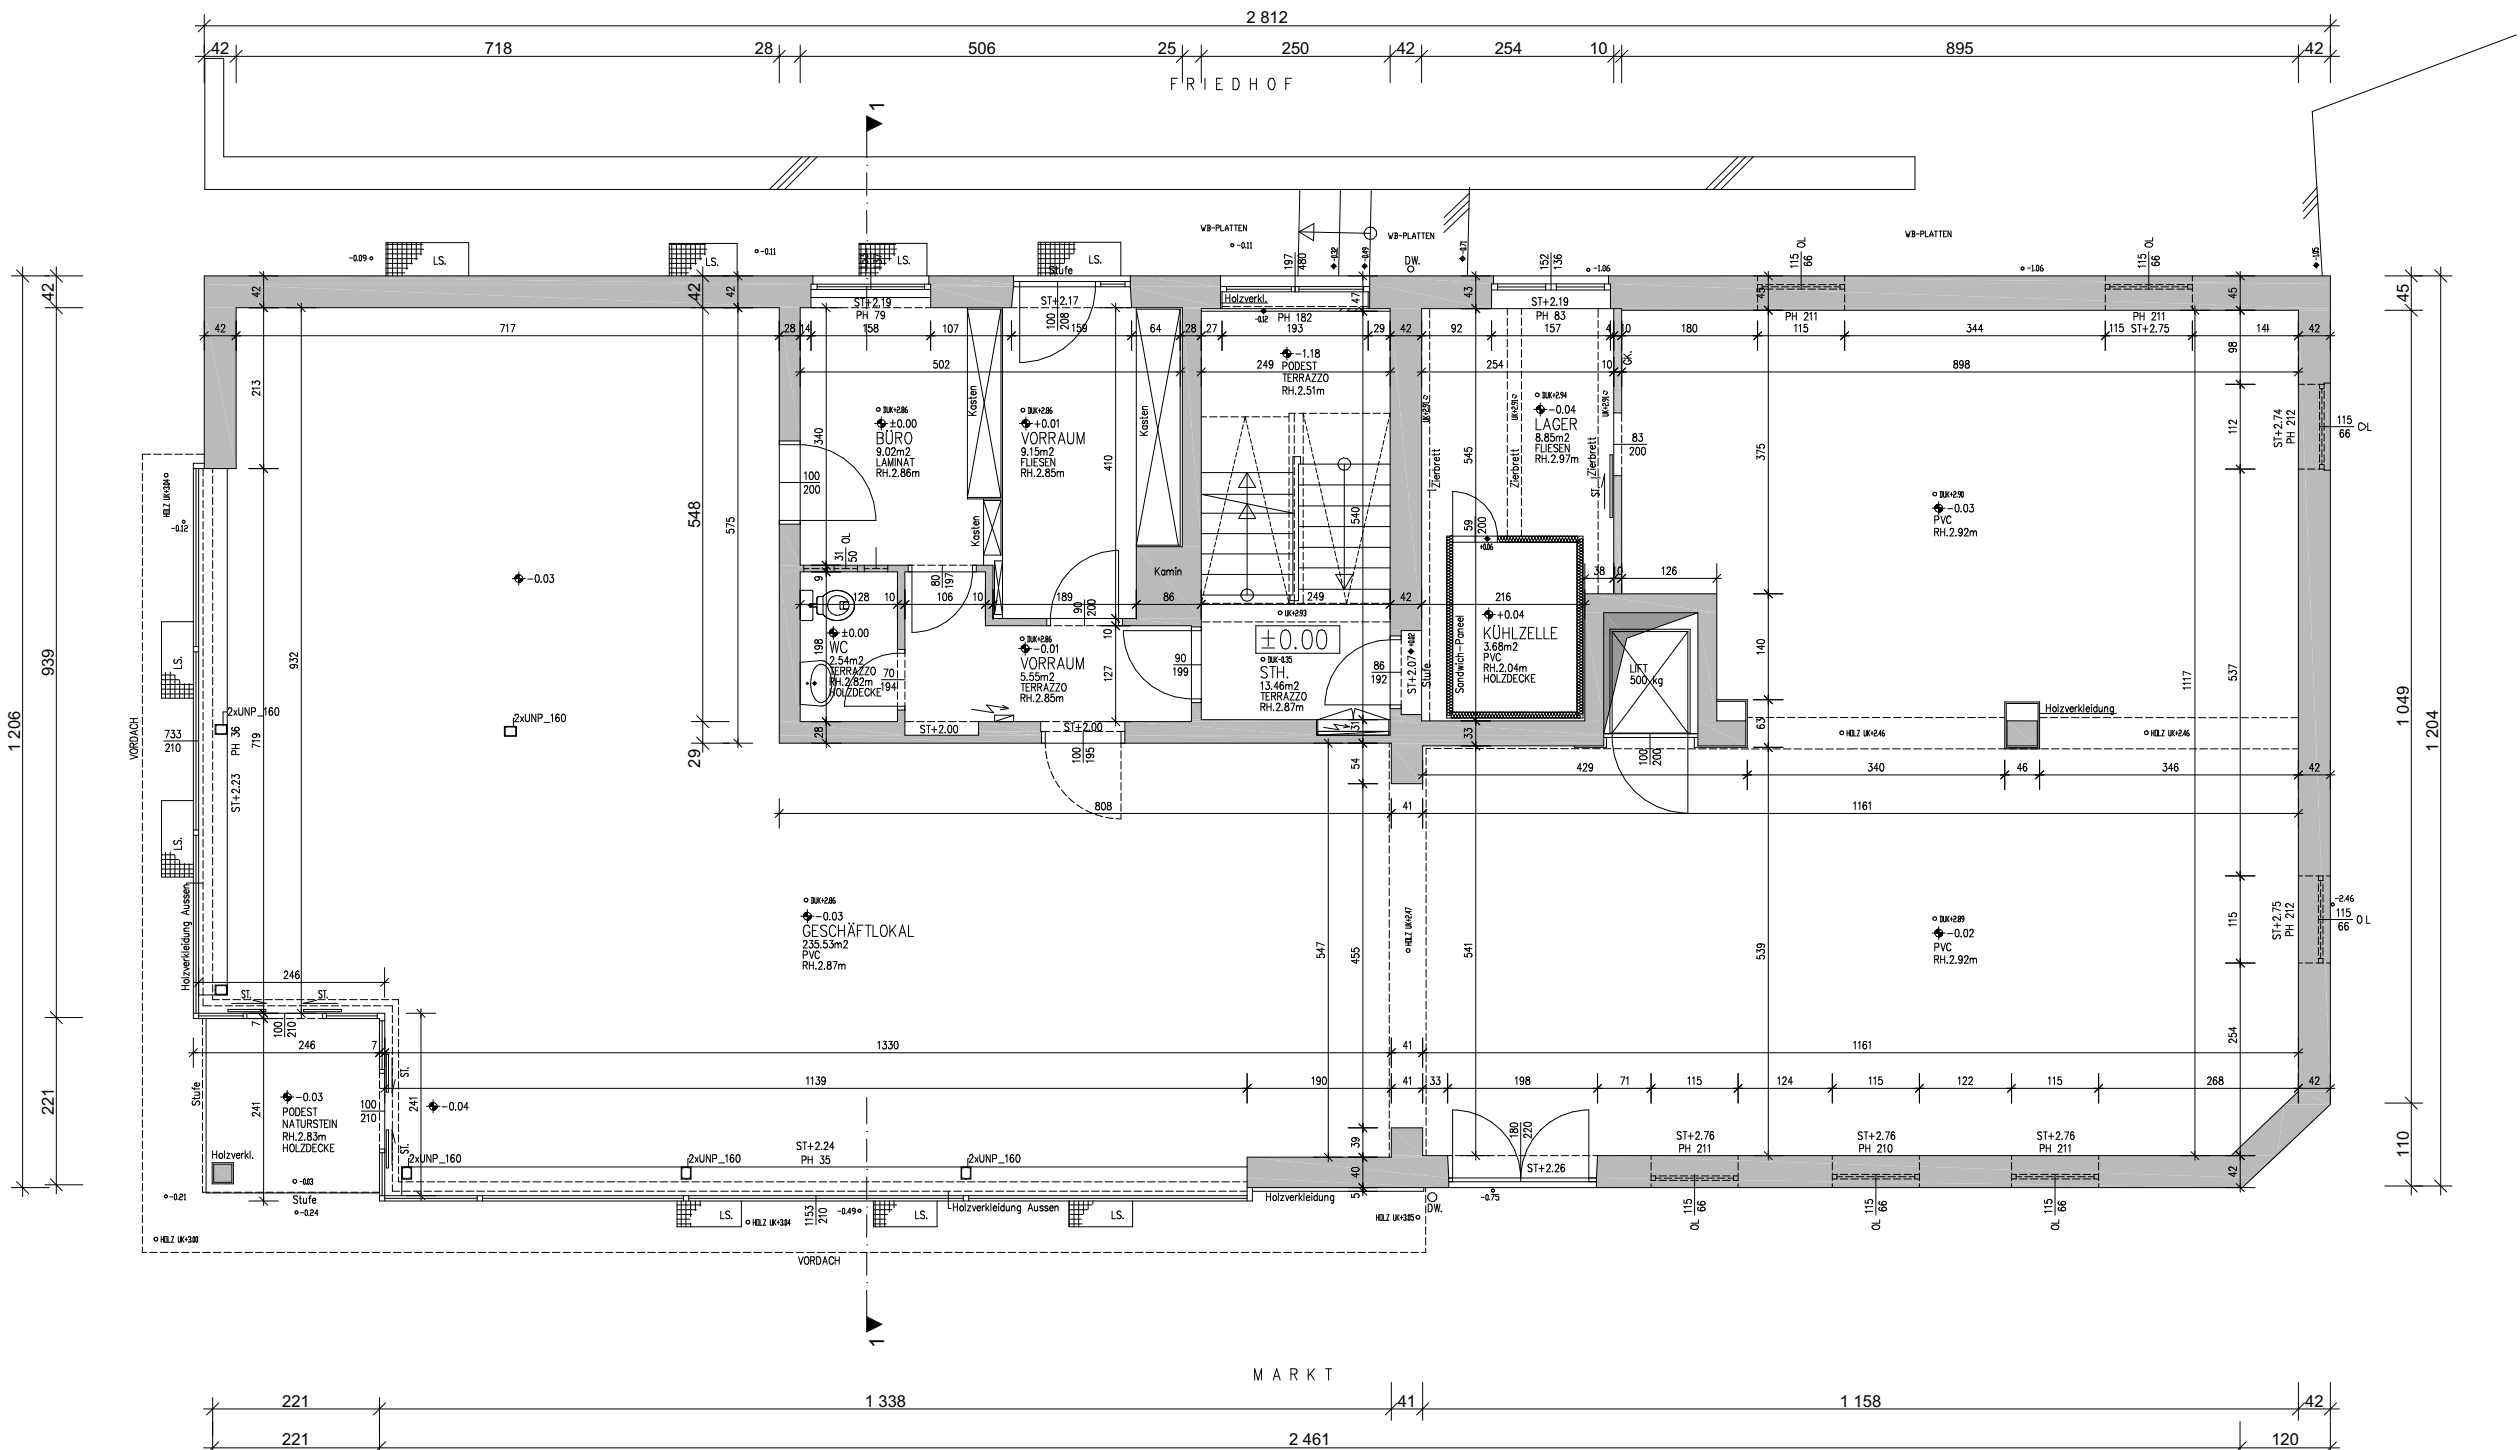

ERDGESCHOSS 1:100

BESTANDSPLAN

WOHN - GESCHÄFTSHAUS
MARKT 9
4121 ALTENFELDEN

GRDST.NR.: 397 EZ: KG: ALTENFELDEN

BAUWERBER/IN:
GRUNDEIGENTÜMER/IN:
Toshev GmbH
Julienweg 19
4121 Altenfelden

BAUFÜHRER:

PLANVERFASSER:
KUMPFMÜLLER BAU
Wir bauen mit Begeisterung
Kumpfmüller Bau GmbH
Lernbach / Pfankirchen / Kollerschlag
www.kumpfmueeller.co.at

BAUBEHÖRDE:

PLANINHALT: GRUNDRISSSE, SCHNITTE

Maßstab: 1:100
Ort, Datum: Jänner 2019